



MĚSTSKÝ ÚŘAD NYMBURK

odbor správy městského majetku

Náměstí Přemyslovců 163, 288 28 Nymburk

Váš dopis zn.:

Ze dne:

Číslo jednací: MUNYM-050/63302/2016/Kon

Vyřizuje: Ing. Konhefr Jiří

Telefon: 325501260

Nymburk: 18.12.2017

Město Nymburk

Odbor OSMM

Nám. Přemyslovců 163

28802 Nymburk

VEŘEJNÁ VYHLÁŠKA

OPATŘENÍ OBECNÉ POVAHY

Stanovení místní úpravy provozu na pozemních komunikacích

Městský úřad Nymburk, Odbor správy městského majetku města, jako orgán státní správa příslušný podle § 124 odst. 6 zákona č. 361/2000 Sb., o provozu na pozemních komunikacích, ve znění pozdějších předpisů, (dále jen „zákon o silničním provozu“), na základě žádosti, které podalo město Nymburk, Nám. Přemyslovců 163, 28802 Nymburk, opatřením obecné povahy v souladu s ustanovením § 171 a následující části šesté zákona č. 500/2004 Sb., správní řád, ve znění pozdějších předpisů (dále jen „správní řád“) a ve smyslu ustanovení § 77 zákona č. 361/2000 Sb., o provozu na pozemních komunikacích a o změnách některých zákonů, ve znění pozdějších předpisů (dále jen „zákon o silničním provozu“)

stanovuje místní úpravu provozu na místní komunikaci v obci Nymburk (sídliště Drahelice), která spočívá v umístění následujícího dopravního značení:

osazení, úprava a doplnění dopravního značení místních komunikací v lokalitě mezi ul. Letců R.A.F., ul. Okružní a ul. Tyršova v obci Nymburk (sídliště Drahelice) – viz schéma navrženého DZ. Na vjezdech do lokality bude osazeno přechodné DZ č. IP22 „Změna přednosti v jízdě“, toto dopravní značení bude osazeno po dobu min. 6 měsíců od stanovení a realizace místní úpravy provozu.

Umístění a provedení dopravního značení musí odpovídat platným právním předpisům a normám.

Termín zhotovení místní úpravy provozu: instalace do 31.1.2018, v závislosti na klimatických podmínkách.

Dopravní značení musí být osazeny ve stanovené výšce a vzdálenosti podle TP 65 Zásad pro dopravní značení na pozemních komunikacích (II vydání). Vodorovné dopravní značení bude provedeno dle TP 133 - Zásad pro vodorovné dopravní značení na pozemních komunikacích (II. vydání). Dopravní značení musí být rozměrem a barevným provedením v souladu s vyhláškou č. 30/2001 Sb., kterou se provádějí pravidla provozu na pozemních komunikacích a úprava a řízení provozu na pozemních komunikacích.

Dopravnímu inspektorátu PČR Nymburk a MěÚ Nymburk, OSMM se vyhrazuje možnost stanovit či upravit další podmínky, které si vyžádají event. naléhavé okolnosti při zajišťování bezpečnosti a plynulosti silničního provozu.

Za umístění dopravního značení odpovídá město Nymburk, Nám. Přemyslovců 163, 28802 Nymburk.

O d ů v o d n ě n í :

Městský úřad Nymburk, odbor správy městského majetku města obdržel žádost města Nymburka o stanovení místní úpravy provozu na místních komunikacích v lokalitě mezi ul. Letců R.A.F., ul. Okružní a ul. Tyršova v obci Nymburk – ul. I. Olbrachta, ul. Jurije Gagarina, ul. Gen. Ant. Sochora, ul. Karla Čapka, ul. Mládežnická, ul. Vítkovická, ul. Alfonze Muchy, ul. Hrnčířova, ul. Dědinova, ul. U Výměníku 2, ul. Josefa Mánesa, ul. Jiřího Wolкера, ul. Mikoláše Alše, ul. U Výměníku 1, ul. Za č.p. 1898-1903 sídliště a ul. Za č.p. 1936-1941 sídliště. Požadovaná místní úprava provozu spočívá v osazení, úpravě a doplnění dopravního značení na výše uvedených komunikacích. Důvodem je realizovaná revitalizace sídliště Drahelice a úprava přednosti na místních komunikacích v celé lokalitě sídliště Drahelice na přednost zprava. K opatření obecné povahy je doloženo vyjádření DI Policie ČR vedené pod č.j.: KRPS-274941-1/ČJ-2016-010806-PD ze dne 07.09.2016, vyj. č.j.: KRPS-337527-1/ČJ-2016-010806-SMÚP ze dne 11.10.2016, vyj. č.j.: KRPS-438612-1/ČJ-2014-010806-PD ze dne 19.01.2015, vyj. č.j.: KRPS-382465-1/ČJ-2014-010806-PD ze dne 25.11.2014.

Požadovaná místní úprava provozu spočívá v osazení a úpravě dopravního značení dle přiložené situace DZ – přílohy č.2, která je nedílnou součástí tohoto opatření obecné povahy. Jedná se o dopravní značení, které vyznačuje parkovací stání a dopravní režim. Na vjezdech do lokality bude osazeno přechodné DZ č. IP22 „Změna přednosti v jízdě“, toto dopravní značení bude osazeno po dobu min. 6 měsíců od stanovení a realizace místní úpravy provozu.

Důvodem úpravy přednosti na místních komunikacích je zajištění dopravy v klidu a zvýšení bezpečnosti dopravní situace. Dopravní značení je k nahlédnutí na OSMM, MěÚ Nymburk.

Městský úřad Nymburk, Odbor správy městského majetku města vyzval dotčené osoby a příslušné dotčené orgány k podání připomínek nebo námitek k tomuto návrhu na místní úpravu provozu, a to ve lhůtě do 30 dnů ode dne zveřejnění tohoto návrhu.

V souladu s § 172 odst. 4 a 5 správního řádu bylo možno uplatnit písemné připomínky nebo námítky toho, jehož práva, povinnosti nebo zájmy mohou být opatřením obecné povahy přímo dotčeny.

R o z h o d n u t í o n á m í t k á c h :

Námítky dle § 172 odst. 4 a 5 správního řádu nebyly uplatněny.

O d ů v o d n ě n í r o z h o d n u t í o n á m í t k á c h :

Vzhledem k tomu, že námítky dle § 172 odst. 4 a 5 správního řádu nebyly uplatněny, není třeba rozhodnutí o námítkách odůvodňovat. Proti opatření obecné povahy nelze podat opravný prostředek (§ 173 odst. 2 správního řádu). Toto opatření obecné povahy nabývá účinnosti patnáctým dnem po dni vyvěšení veřejné vyhlášky (§ 173 odst. 1 správního řádu).

Ing. Konhefr Jiří
samostatný referent
oprávněná úřední osoba

otisk úředního razítka

Tento dokument musí být vyvěšen na úřední desce města Nymburk po dobu 15 dnů. Opatření obecné povahy pro stanovení místní úpravy provozu na pozemní komunikaci bude v elektronické podobě zveřejněno na webových stránkách města Nymburk (www.mesto-nymburk.cz). Patnáctým dnem po dni vyvěšení nabývá toto opatření obecné povahy účinnosti.

Vyvěšeno na úřední desce města Nymburk a současně zveřejněno i způsobem umožňujícím dálkový přístup na www.mesto-nymburk.cz

Vyvěšeno dne:

Sejmuto dne:

.....
osoba pověřená vývěsní službou

.....
osoba pověřená vývěsní službou

.....
podpis, razítko úřadu

.....
podpis, razítko úřadu

Příloha:

- 1) vyj. DI Policie ČR vedené pod č.j.: KRPS-274941-1/ČJ-2016-010806-PD ze dne 07.09.2016, č.j.: KRPS-337527-1/ČJ-2016-010806-SMÚP ze dne 11.10.2016, č.j.: KRPS-438612-1/ČJ-2014-010806-PD ze dne 19.01.2015 a č.j.: KRPS-382465-1/ČJ-2014-010806-PD ze dne 25.11.2014
- 2) návrh dopravního značení

Dále obdrží:

Město Nymburk

MP Nymburk

Krajské ředitelství Policie Středočeského kraje, Dopravní inspektorát Nymburk

TS města Nymburka



Pomáhat a chránit

KRAJSKÉ ŘEDITELSTVÍ POLICIE STŘEDOČESKÉHO KRAJE

Územní odbor Nymburk
Dopravní inspektorát



KRPS-274941-1/ČJ-2016-010806-PD

7. září 2016

Počet listů: 2

Přílohy: 1/1

HIGHWAY DESIGN, s.r.o.

Okružní 948/7

500 03 Hradec Králové

Nymburk – revitalizace sídliště Drahelice – VI. etapa

Dopravní inspektorát PCR Nymburk jako dotčený orgán dle § 16 odst. 2 písm. b) zákona č. 13/1997 Sb., o pozemních komunikacích, ve znění pozdějších předpisů, na základě Vaší žádosti a předložené projektové dokumentace pro stavební povolení na výše uvedenou akci, Vám po prostudování a provedeném místním šetření vydává následující stanovisko.

Obsahem předložené projektové dokumentace je rekonstrukce technicky nevyhovujících ploch v ulicích Karla Čapka, Jurije Gagarina a Vítkovická v Nymburce. V rámci stavby budou v lokalitě zóny s dopravním omezením 30 km/h na místních komunikacích zřízeny prvky pro snížení rychlosti vozidel. V lokalitě budou dále rozšířeny parkovací plochy, dobudovány komunikace pro pěší a rekonstruovány stávající komunikace pro pěší s prvky pro pohyb osob s omezenou schopností pohybu a orientace. Dopravní režim zůstane zachován.

Dopravní inspektorát má k předložené dokumentaci následující připomínky:

- V předložené situaci nejsou zakresleny rozhledové poměry. Parkovací stání u křižovatek, míst pro přecházení (včetně míst, kde je umožněno přecházení z chodníku na jedné straně komunikace na chodník na druhé straně komunikace) nebo přechodu pro chodce, budou omezena dle rozhledových poměrů v souladu s ČSN 73 6102, resp. ČSN 73 6110.
- Středový ostrov okružní křižovatky bude oddělen obrubou nad jízdní pruh okružní křižovatky o 3 až 5 cm.
- Veřejné osvětlení musí být navrženo a provedeno v souladu s TKP 15.
- Vjezdy na parkoviště budou provedeny v šířce min. 5,5 m (u č.p. 2043 a 2045).
- Součástí předložené dokumentace nejsou řezy komunikací.
- V lokalitě je v VI. etapě navržena přednost zprava. V souvislosti s tím bude před otevřením stavby VI. etapy upravena přednost v celé lokalitě sídliště na přednost zprava. Jedná se o lokalitu vymezenou ulicemi Letců R.A.F., Okružní a Tyršova. Na vjezdech do lokality s předností zprava bude na dobu cca 6 měsíců umístěno DZ č. IP22 „Změna přednosti v jízdě“, případně ještě může být doplněno „přednost zprava“.
- Bude doplněno DZ č. IZ8a,b na vjezdu do ul. Vítkovická z ul. Okružní.
- Prostor pro kontejnery na parkovišti u č.p. 2040 nebude přesahovat délku parkovacího stání. Prostor bude výškově oddělen od komunikace (v úrovni chodníku). Pokud bude prostor zastřešen, bude konstrukce umístěna min. 0,5 m od okraje komunikace.
- Způsob nástupní plochy do vozovky pro umožnění přecházení v křižovatce ulic Okružní a Jurije Gagarina je nevhodné z hlediska možných různých pohybů chodců v křižovatce a počtu nástupních ploch, které si odbočující řidiči musí hlídat. Dopravní inspektorát doporučuje provést jednu širší nástupní plochu (cca 3,0 m) a pro zamezení vstupu chodců v jiném místě, umístit např. zábradlí.
- V ul. Jurije Gagarina bude před křižovatkou s ul. Vítkovická doplněno DZ č. B24a a B24b. Na místní komunikaci u č.p. 4006 před křižovatkou s ul. Vítkovická bude doplněno DZ č. B24b.

Okružní křižovatka bude provedena v souladu s TP 135 - Projektování okružních křižovatek na silnicích a místních komunikacích.

Zpomalovací prahy budou provedeny dle TP 85 - Zpomalovací prahy - (nsvětlení, provedení, označení atd.).

Dopravní značky musí být osazeny ve stanovené výšce a vzdálenosti podle TP 65 Zásad pro dopravní značení na pozemních komunikacích.

Vodorovné dopravní značení bude provedeno dle TP 133 - Zásad pro vodorovné dopravní značení na pozemních komunikacích.

Dopravní značky musí být rozměrem a barevným provedením v souladu s vyhl. č. 294/2015 Sb., kterou se provádějí pravidla provozu na pozemních komunikacích.

Dopravní inspektorát PČR Nymburk požaduje před zahájením stavby předložit k odsouhlasení podrobné zpracování návrhu dopravně inženýrských opatření (DIO).

Zpracoval: por. Ing. Pavel Fiala, tel.: 974 878 253



z r. por. Ing. Pavel Fiala

por. Bc. Josef Ulrich, DiS
vedoucí DI Nymburk

[illegible]

SEZNAM STAVEBNÍCH OBJEKTŮ

GO 101 KOMUNIKACE A ZPEVNĚNÉ PLOCHY
GO 401 VEŘEJNÉ OSVĚTLENÍ

STÁVAJÍCÍ INŽENÝRSKÉ SÍTĚ:

VODOVOD:
POLN
EL-KABEL NÁVN
KABEL VO
KANALIZACE SPÁSKOVÁ, DĚSTVÁ
SDELOVACÍ KABEL
ROZVODY TEPLA

[illegible]

POLICIE ČESKÉ REPUBLIKY
KRAJSKÉ ŘEDITELSTVÍ POLICIE
STŘEDOČESKÉHO KRAJE
DOPRAVNÍ INSPEKTORÁT NYSBURK


10



Pomáhat a chránit

KRAJSKÉ ŘEDITELSTVÍ POLICIE STŘEDOČESKÉHO KRAJE

Územní odbor Nymburk
Dopravní inspektorát

KRPS-337527-1/ČJ-2016-010806-SMÚP

11. října 2016

Počet listů: 1
Přílohy: 1/2MěÚ Nymburk
Odbor správy městského majetku
Náměstí Přemyslovců 163
288 28 Nymburk**Nymburk, I. Olbrachta – místní úprava provozu**

Dopravní inspektorát PČR Nymburk jako dotčený orgán podle § 77 odst. 2) písm. b) zákona č. 361/2000 Sb., ve znění pozdějších předpisů, vydává vyjádření ke stanovení místní úpravy provozu na pozemní komunikaci.

Předložený návrh dopravního značení spočívá v provedení vodorovného a svislého dopravního značení v Nymburce ul. I. Olbrachta. Jedná se o dopravní značení vyznačující parkovací stání a dopravní režim. Dopravní značení upravující přednost je pouze při výjezdu do ul. Letců R.A.F. a do ul. Karla Čapka.

U ul. Josefa Mánesa, Jiřího Wolkera a Mikoláše Alše bude z obou směrů umístěno stejné dopravní značení (B11 nebo B1) tak, aby bylo z obou směrů dopravní značení se stejným významem. Pod DZ č.B11 (nebo B1) bude umístěna dodatková tabulka č.E13 „Mimo zásobování“. Umístění dodatkové tabulky č.E13 „Mimo dopravní obsluhy“ je pro tuto komunikaci nevhodné s ohledem na dopravně technický stav a její význam.

Dopravní značení musí být rozměrem a barevným provedením v souladu s vyhl. č. 294/2015 Sb., kterou se provádějí pravidla provozu na pozemních komunikacích.

Svislé dopravní značení bude provedeno podle zásad pro dopravní značení na pozemních komunikacích - TP 65.


Vodorovné dopravní značení bude provedeno dle TP 133 - Zásad pro vodorovné dopravní značení na pozemních komunikacích.

Zpracoval: por. Ing. Pavel Fiala, tel.: 974 878 253



z r. por. Ing. Pavel Fiala


npor. Bc. Josef Ulrich, DiS
vedoucí DI Nymburk

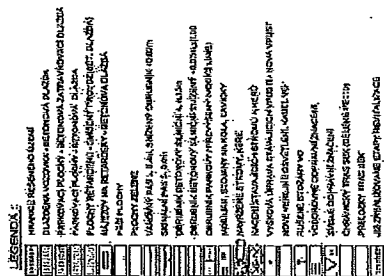[illegible][illegible]


[illegible]

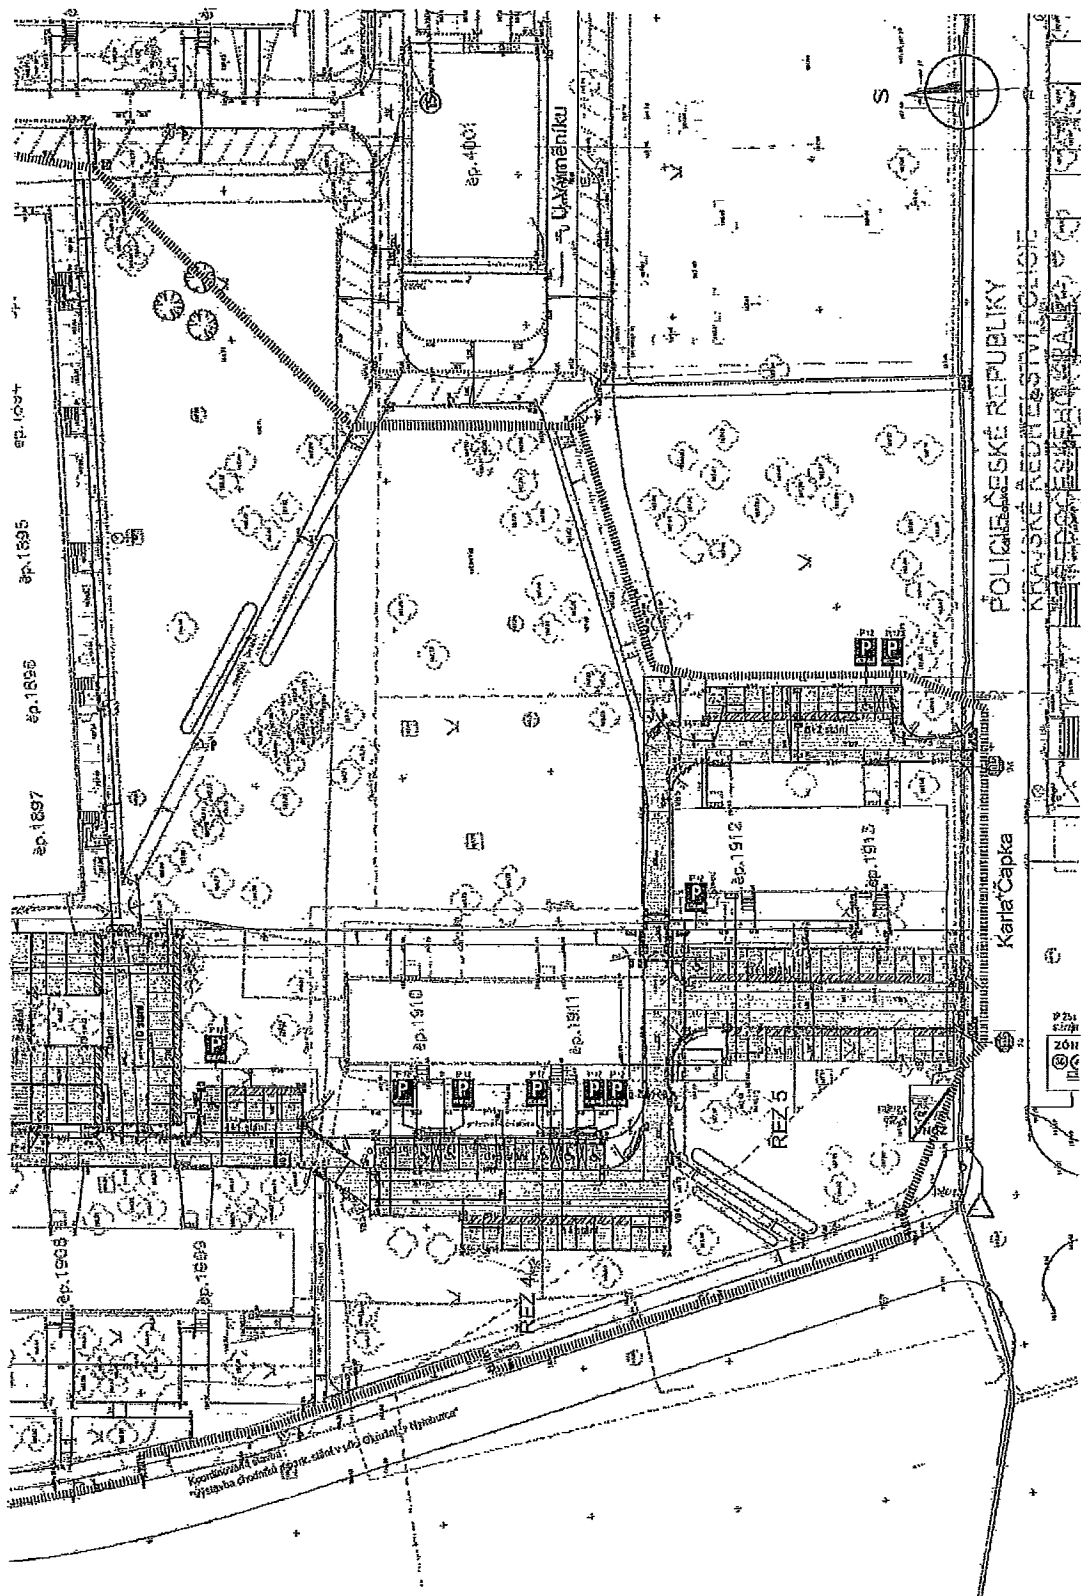
[Signature]



Pomáhat a chránit

KRAJSKÉ ŘEDITELSTVÍ POLICIE STŘEDOČESKÉHO KRAJE

Územní odbor Nymburk
Dopravní inspektorát



KRPS-438612-1/ČJ-2014-010806-PD

19. ledna 2015

Počet listů: 1

Přílohy: 1/1

HIGHWAY DESIGN, s.r.o.

Okružní 948/7

500 03 Hradec Králové

Nymburk – revitalizace sídliště Drahelice – IV. etapa – vyjádření DI PČR Nymburk.

Dopravní inspektorát PČR Nymburk na základě Vaší žádosti a předložené projektové dokumentace pro stavební povolení na výše uvedenou akci, Vám po prostudování a provedeném místním šetření v souladu s § 16 odst. 1) zákona č. 13/1997 Sb., o pozemních komunikacích, ve znění pozdějších předpisů, vydává následující stanovisko.

Obsahem předložené projektové dokumentace je rekonstrukce technicky nevyhovujících ploch v ulicích Jurije Gagarina, Dědinova, Hrnčířova, Alfonse Muchy a U výměníku v Nymburce. V rámci stavby budou v lokalitě „TEMPO 30“ na místní komunikaci zřízeny dlouhé zpomalovací prahy. V lokalitě budou dále rozšířeny parkovací plochy, dobudovány komunikace pro pěší a rekonstruovány stávající komunikace pro pěší s prvky pro pohyb osob s omezenou schopností pohybu a orientace. Dopravní režim zůstane zachován.

Dopravní inspektorát má k předložené dokumentaci následující připomínky:

- V ul. Jurije Gagarina vpravo ve směru jízdy od ul. Karla Čapka k ul. Letců R.A.F., budou výjezdy na tuto místní komunikaci (zejména z parkovišť), označeny svislým DZ č.P6, místní komunikace ul. Jurije Gagarina bude označena DZ č.P2 s DT č.E2b.

Zpomalovací prahy budou provedeny dle TP 85 - Zpomalovací prahy - (nasvětlení, provedení, označení atd.).

Dopravní značky musí být osazeny ve stanovené výšce a vzdálenosti podle TP 65 Zásad pro dopravní značení na pozemních komunikacích.

Vodorovné dopravní značení bude provedeno dle TP 133 - Zásad pro vodorovné dopravní značení na pozemních komunikacích.

Dopravní značky musí být rozměrem a barevným provedením v souladu s vyhl. č. 30/2001 Sb., kterou se provádějí pravidla provozu na pozemních komunikacích a úprava a řízení provozu na pozemních komunikacích.


Dopravní inspektorát PČR Nymburk požaduje před zahájením stavby předložit k odsouhlasení podrobné zpracování návrhu dopravně inženýrských opatření (DIO).

Zpracoval: por. Bc. Pavel Fiala, tel.: 974 878 253



z r. por. Bc. Pavel Fiala

por. Bc. Josef Ulrich, DiS
vedoucí DI Nymburk

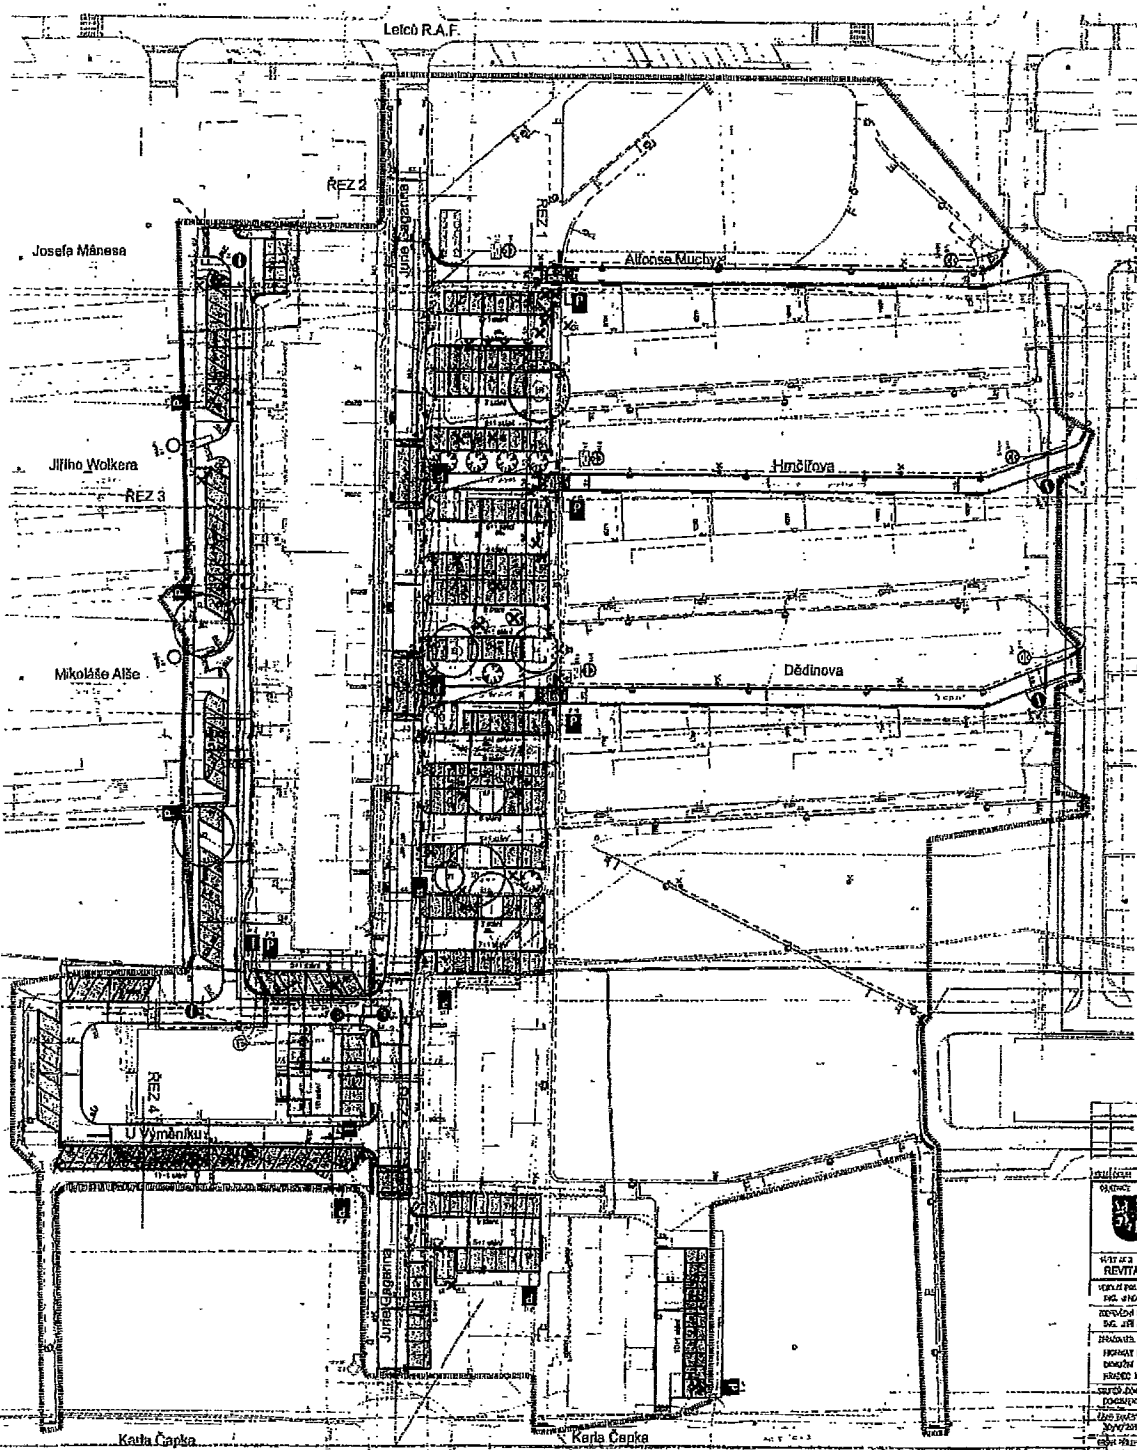

LEGENDA:

- [illegible]

STÁVAJÍCÍ INŽENÝRSKÉ SÍTĚ:

- VOOOOZD
PLNR
EI KASLRLVH
KASL VO
KANALPACE
\$DELOWACKABLY
ROZYOOTEP:A

SEZNAM STAVEBNÍCH OBJEKTŮ

- 50 101 KONVIKCE A ZPRAVY PLDNY
DO 401 VERNÉ OSVĚTLĚ


7/12

[illegible]



KRAJSKÉ ŘEDITELSTVÍ PČR



35291/2014



Územní odbor Nymburk
Dopravní inspektorát

KRPS-382465-1/ČJ-2014-010806-PD

Městský úřad Nymburk
Zprac.:
Počet příloh:
Boho dne: 27-11-2014
Vkl. zna:
Číslo spisov:
Číslo jedn.: 054/54997/2014

25. listopadu 2014

Počet listů: 1

Přílohy: 1/2

Město Nymburk

Odbor rozvoje a investic městského úřadu

Náměstí Přemyslovců 163

288 28 Nymburk

Nymburk, gen. A. Sochora – rekonstrukce ulice – vyjádření DI PČR Nymburk.

Dopravní inspektorát PČR Nymburk na základě Vaší žádosti a předložené změny projektové dokumentace na výše uvedenou akci, Vám po prostudování a provedeném místním šetření sděluje následující vyjádření.

Obsahem předložené změny projektové dokumentace na rekonstrukci ulice gen. A. Sochora v obci Nymburk je úprava šířkových parametrů komunikace a úprava parkovacích stání včetně dopravního značení.

Dopravní inspektorát má k předložené dokumentaci následující připomínky:

- Příjezdová komunikace na parkoviště u č.p.2079 bude rozšířena z navržené šířky 4,5 m na šířku 5,5 m, čímž dojde ke zrušení navržených krajních stání (zrušení 3 parkovacích stání).
- Parkovací stání pro vozidlo přepravující osobu těžce postiženou nebo osobu těžce pohybově postiženou „ZTP“ bude přesunuto tak, aby bylo možné vyznačit svislým dopravním značením č.IP12 s vyobrazením symbolu zařízení nebo prostoru pro osoby na vozíku dle přílohy č. 4 bod 1 vyhlášky č. 398/2009 Sb., ve znění pozdějších předpisů.
- Stožáry VO budou umístěny min. 0,5 od okraje komunikace.
- Dopravní značení bude v souvislosti se změnou dokumentace upraveno dle skutečného provedení stavby – parkovací stání, prostor u křižovatky Letců RAF a gen. A. Sochora.
- Jednosměrné komunikace budou vždy vyznačeny svislým DZ č.IP4b a B2 v každém úseku mezi jednotlivými křižovatkami.

Dopravní značky musí být osazeny ve stanovené výšce a vzdálenosti podle TP 65 Zásad pro dopravní značení na pozemních komunikacích.

Vodorovné dopravní značení bude provedeno dle TP 133 - Zásad pro vodorovné dopravní značení na pozemních komunikacích.

Dopravní značky musí být rozměrem a barevným provedením v souladu s vyhl. č. 30/2001 Sb., kterou se provádějí pravidla provozu na pozemních komunikacích a úprava a řízení provozu na pozemních komunikacích.


Na základě shora uvedených skutečností nemá dopravní inspektorát při respektování uvedených připomínek dalších požadavků.

Zpracoval: por. Bc. Pavel Fiala, tel.: 974 878 253



z r. por. Bc. Pavel Fiala

npor. Bc. Josef Ulrich, DiS
vedoucí DI Nymburk

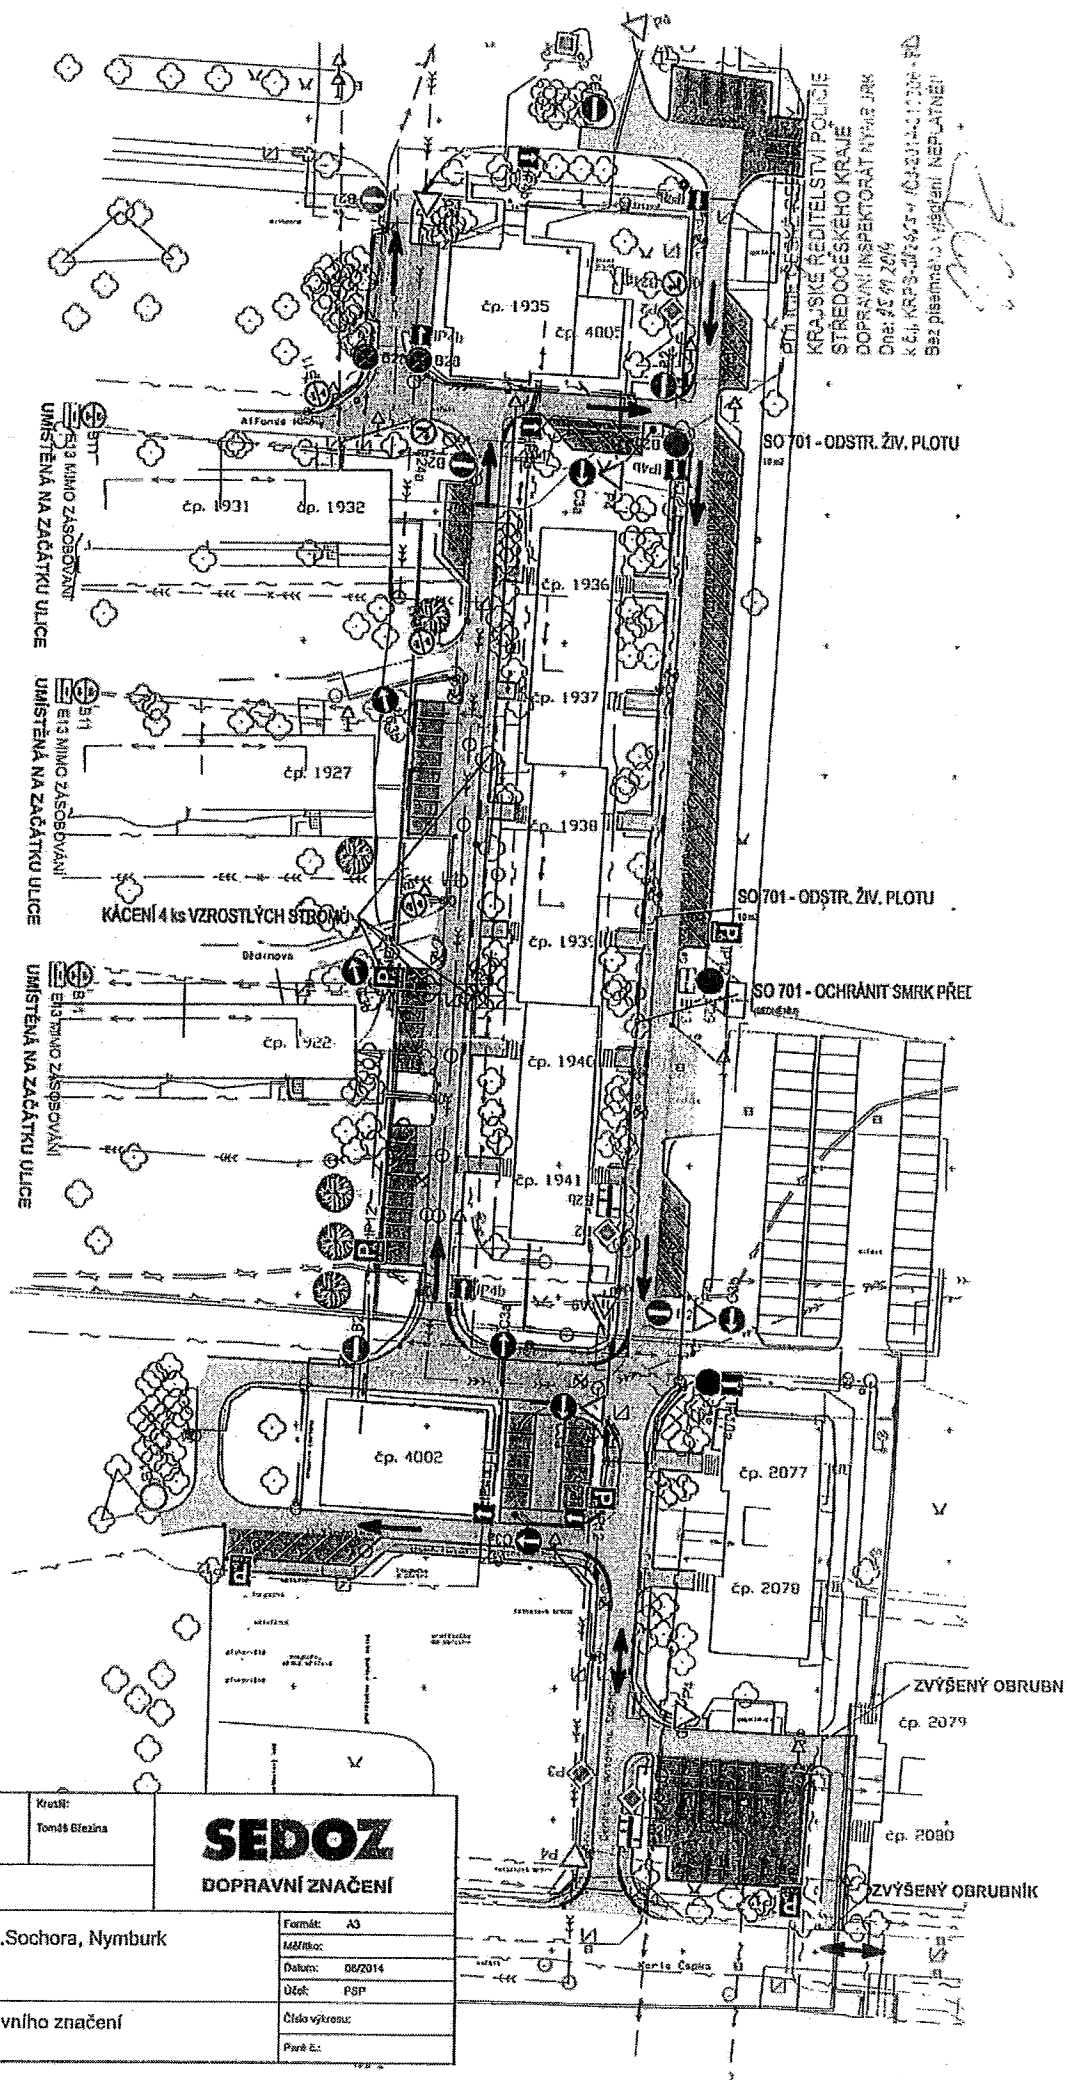

Zodpovědná osoba: Tomáš Blazna	Vypracoval: Tomáš Blazna	Kreslil: Tomáš Blazna	SEDOZ DOPRAVNÍ ZNAČENÍ
Objednatel: Město Nymburk			
Akce: Rekonstrukce ul. G.A. Sochora, Nymburk			Formát: A3
Účel: Návrh trvalého dopravního značení			Měřítko: 1:500
			Datum: 06/2014
			Účel: PSP
Účel: Návrh trvalého dopravního značení			Číslo výkresu: Paré E.


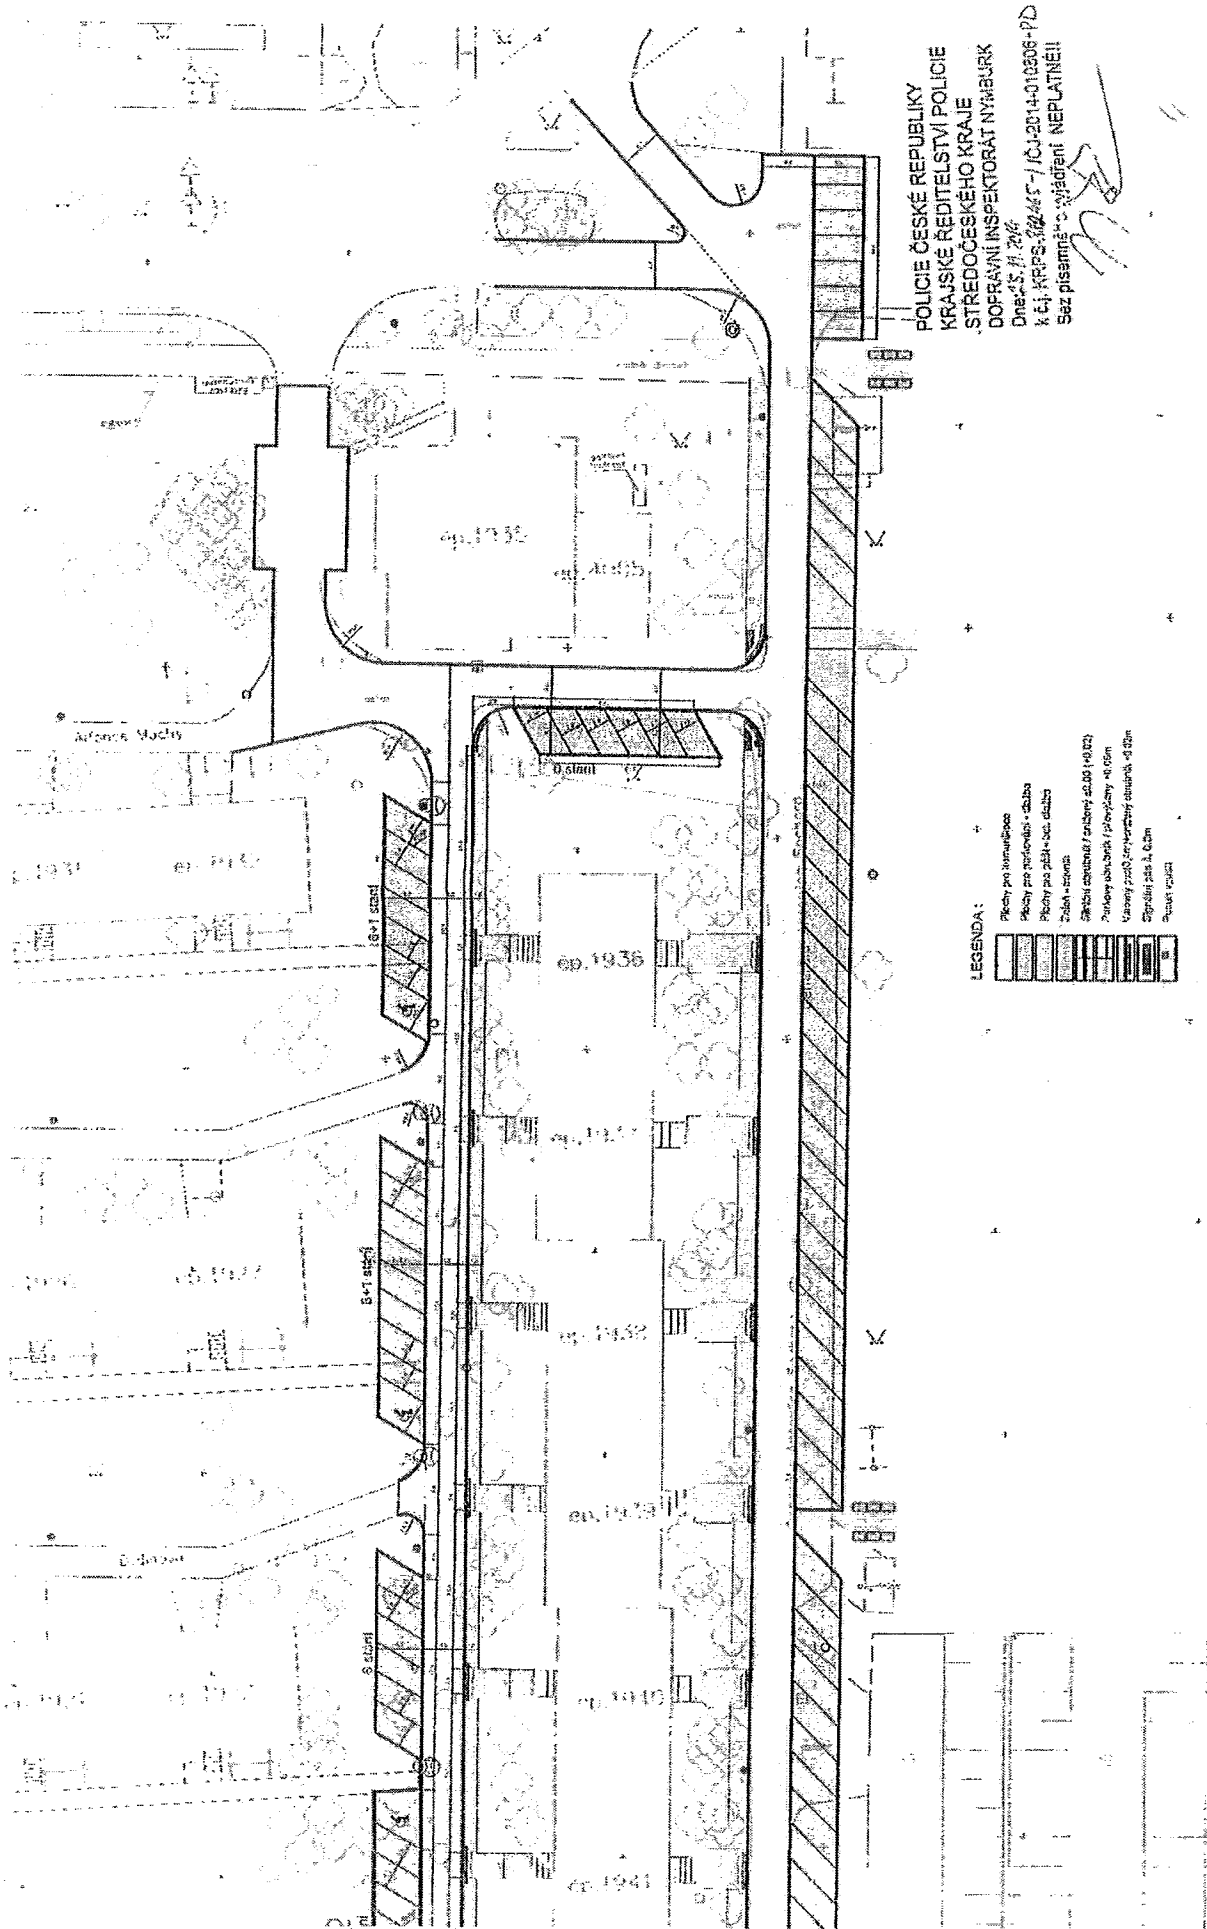


LEGENDA:


POLICIE ČESKÉ REPUBLIKY
KRAJSKÉ ŘEDITELSTVÍ POLICIE
STŘEDOČESKÉHO KRAJE
DOPRavní INSPEKTORÁT Nymburk
Dne: 15. 9. 2014
k č. j. KPS-02045-1/10306-PD
Sez písemně o vyřízení NEPLATNĚ!

Úprava situace Rekonstrukce ul. Gen. A. Sochora
15.9.2014
M 1 : 500

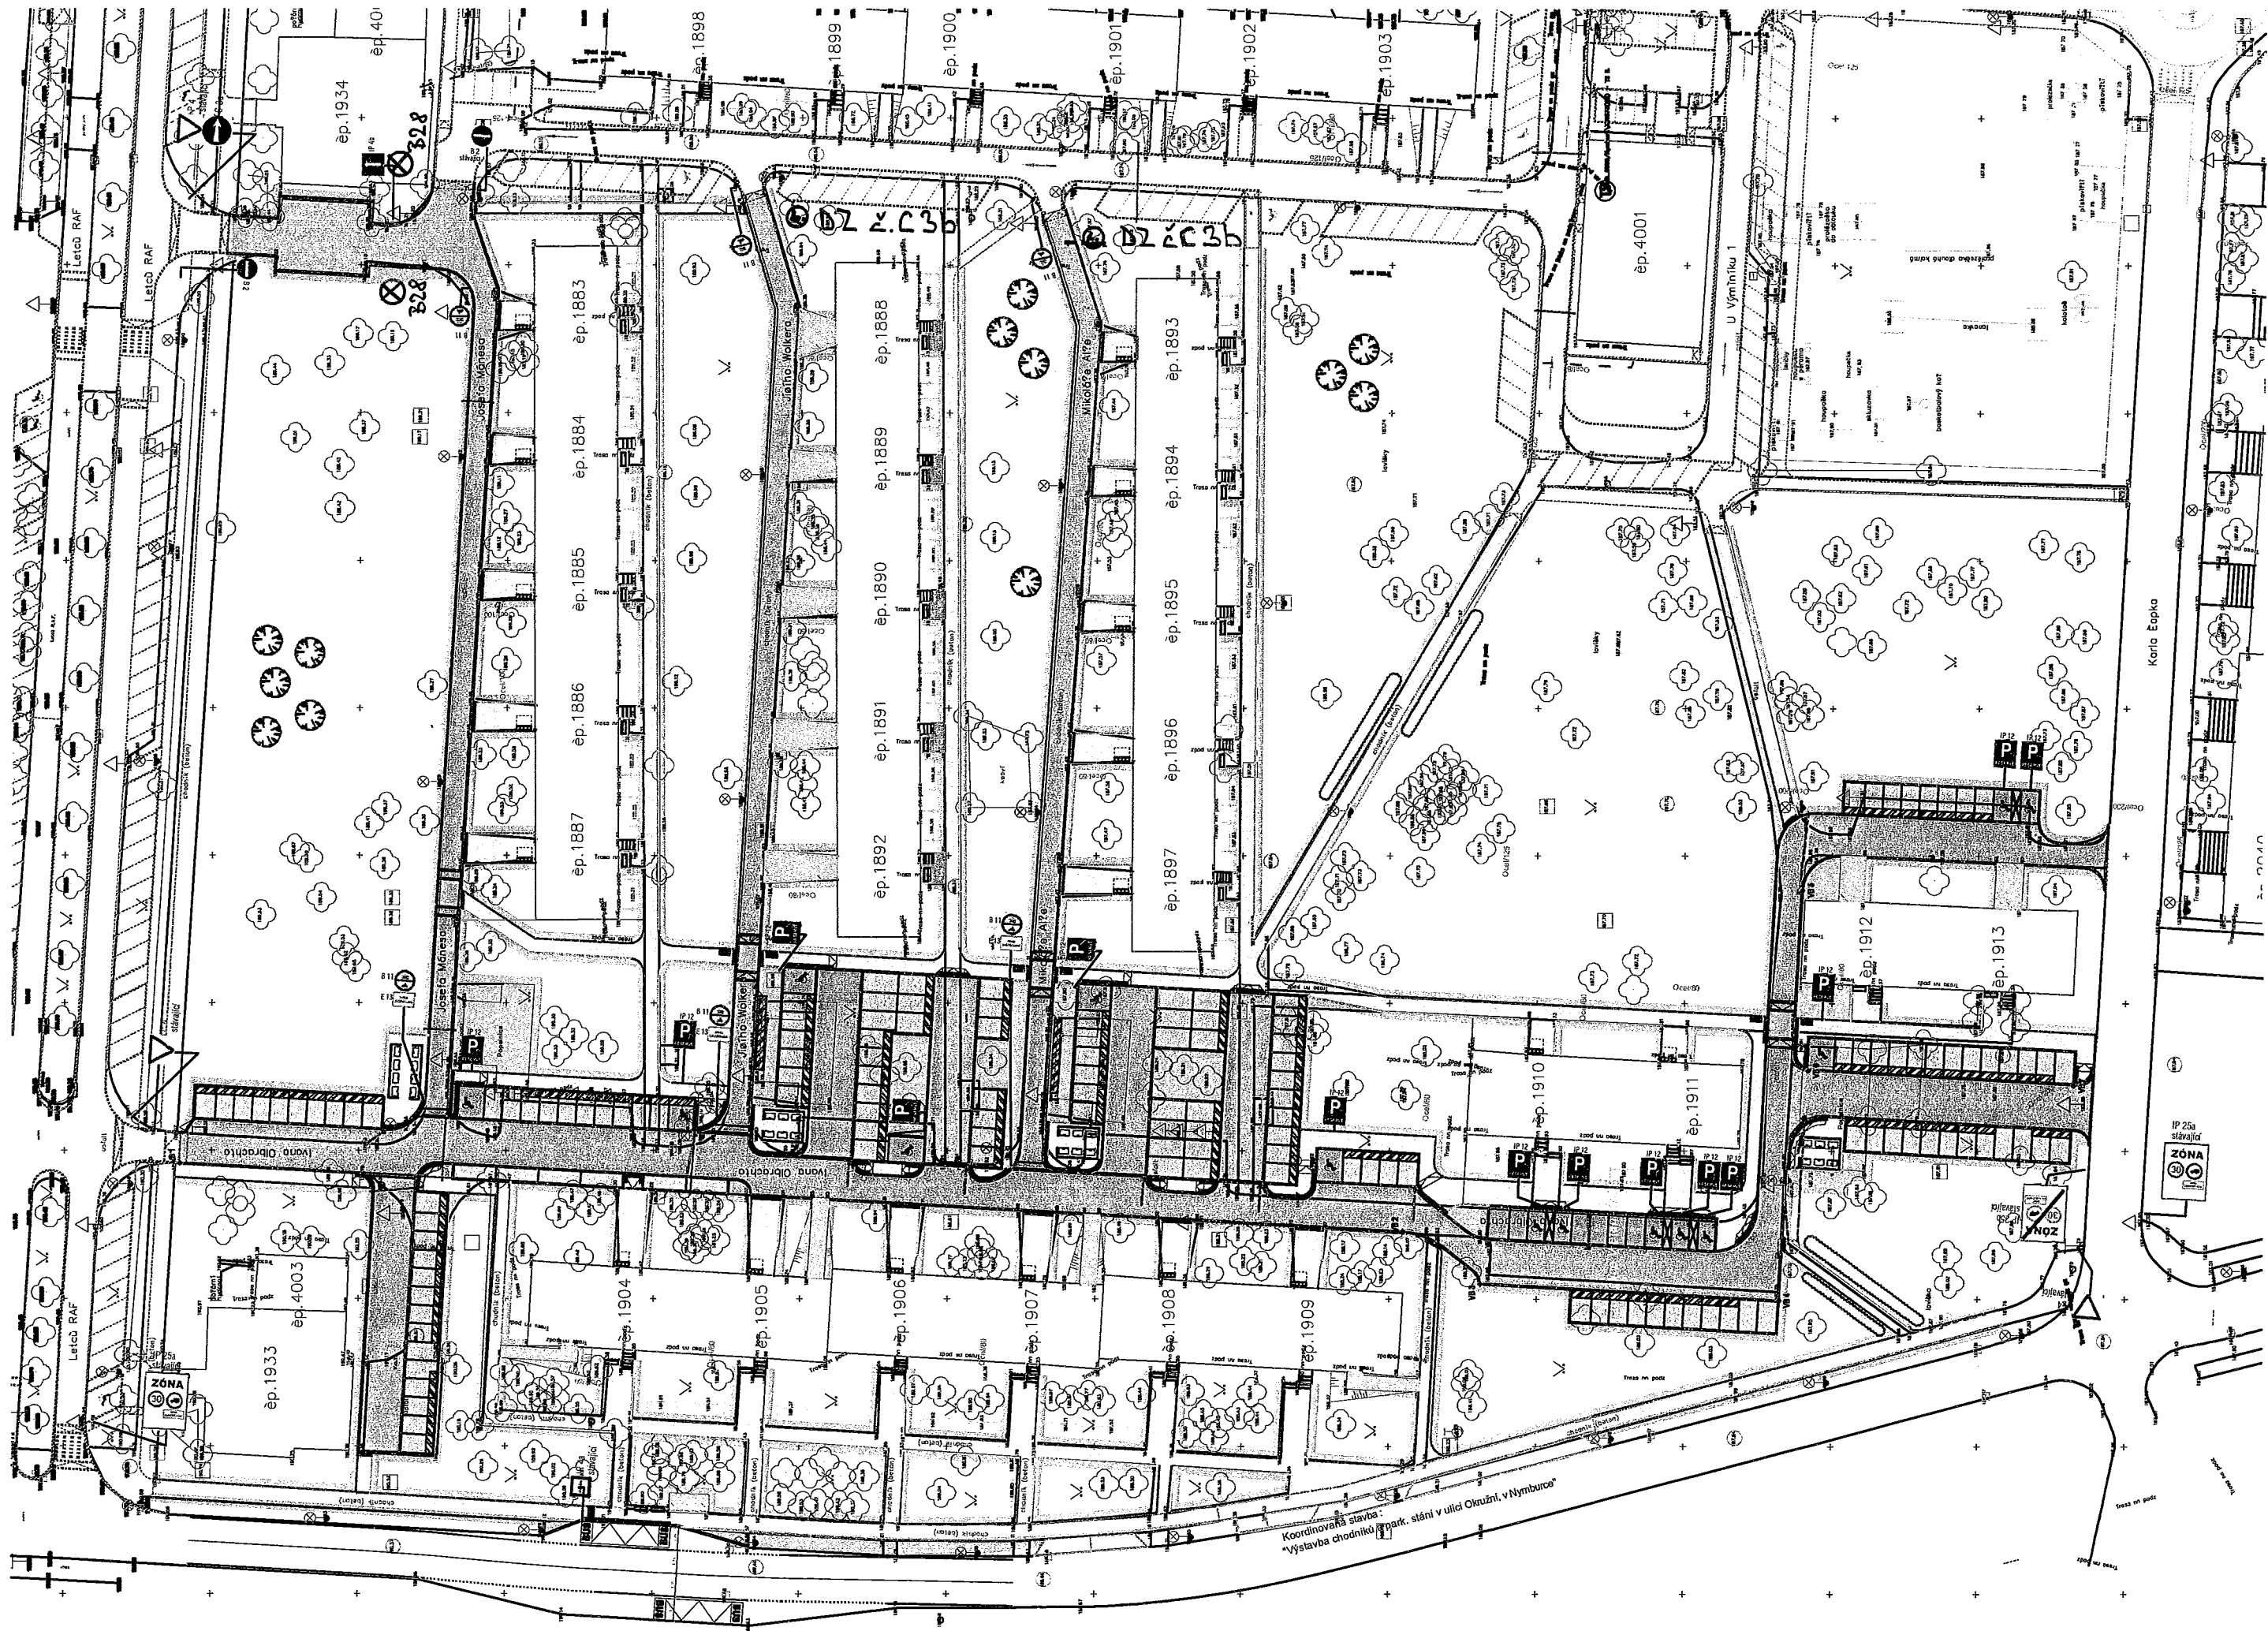

0022	Datum								
0021	Objekt								
0020	Objekt								
SEZNAM STAVEBNÍCH OBJEKTŮ

VODOVOD	
PLYN	
EL. KABEL NN, VN	
KABEL VO	
KANALIZACE	
SDĚLOVACÍ KABELY	
ROZVODY TEPLA	

STÁVAJICI INŽENÝRSKÉ SÍŤE:

	LEGENDA :
	HRANICE KESÉBNÉHO ÚZEMÍ
	DLAŽENÁ VOZOVKA - BETONOVÁ DLAŽBA
	PARKOVACÍ PLOCHY - BETONOVÁ ZATRAVŇOVACÍ DLAŽBA
	PARKOVACÍ PLOCHY (RETRÁŽOVÉ) - SMÍŠENÝ PROVOZOVATEL (DLAŽBA)
	NÁJEZDY NA RETRÁŽOVÉ - BETONOVÁ DLAŽBA
	PĚŠÍ PLOCHY
	DOPRAVA NA STÁLÝCH PLOCH - BETON
	PLOCHY ZELENE
	VOZOVÝ PÁS 0,4m, SMÍŠENÝ ORBUNBÍK +0,02m
	SIGNÁL PÁS 0,15m
	ORBUNBÍK BETONOVÝ SILNÍČNÍ 0,02m
	ORBUNBÍK BETONOVÝ (VODÍČ LÍNIJE)
	ORBUNBÍK PARKOVÝ / PŘEVÝŠENÝ (VODÍČ LÍNIJE)
	MOBILNÍ STOLNÁ NA KOLU, ODPADKOVÉ KOŠE
	NAVŇOVANÉ STROMY
	KACENÍ STYLÁČNÍCH STROMŮ A KEŘŮ
	STYLÁČNÍ DŘEVNÁ STYLÁČNÍCH VPUSŤ / NOVÁ VPUSŤ
	NOVÉ VEŘEJNÉ OSVĚTLENÍ, KABEL VO
	RŮŠENÉ STOLNÁ VO
	VODROVNÉ DOPRAVNÍ ZNAČENÍ
	SVISLÉ DOPRAVNÍ ZNAČENÍ
	ROZLIŠOVACÍ POLE V KŘÍŽOVACÍCH A NA PŘECHODECH
	IZ REALIZOVANÉ ETAPY REKONSTRUKCE
	PLÁNOVANÉ ETAPY REKONSTRUKCE

