ÚZEMNÍ PLÁN
ZVĚŘÍNEK
ZMĚNA Č. 1 ÚP

POŘIZOVATEL : **MěÚ NYMBURK - ODBOR VÝSTAVBY**
NÁM. PŘEMYSLOVCŮ 163
288 02 NYMBURK
Na žádost Obce Zvěřínek.

ZPRACOVATEL : **ING. ARCH. PAVEL KROLÁK**, URBANIST.EU
ZÁZVORKOVA 1998, PRAHA 5, 155 00

STUPEŇ : OOP		
VÝKRES : **ZÁKLADNÍ ČLENĚNÍ ÚZEMÍ**		ČÍSLO VÝK.: **1**
AUTOŘI : ING. ARCH. PAVEL KROLÁK, ING. EVA ŘEZNÍČKOVÁ, ING. MICHAL ŠATAVA		SEVER :
MĚŘÍTKO : **1 : 10 000**	DATUM : **02/ 2023**	PARÉ :

100 m 200 m 300 m

DOKUMENTACE JE CHRÁNĚNA DLE AUTORSKÉHO ZÁKONA

ZÁZNAM O ÚČINNOSTI

Vydáno Zastupitelstvem Obce Zvěřínek pod č. j. ..... dne .....

Účinnost dne: .....

Oprávněná úřední osoba pořizovatele : **Ing.arch. Lucie Damec**
Funkce : referent úřadu územního plánování odboru výstavby MěÚ Nymburk
Razítko a podpis :

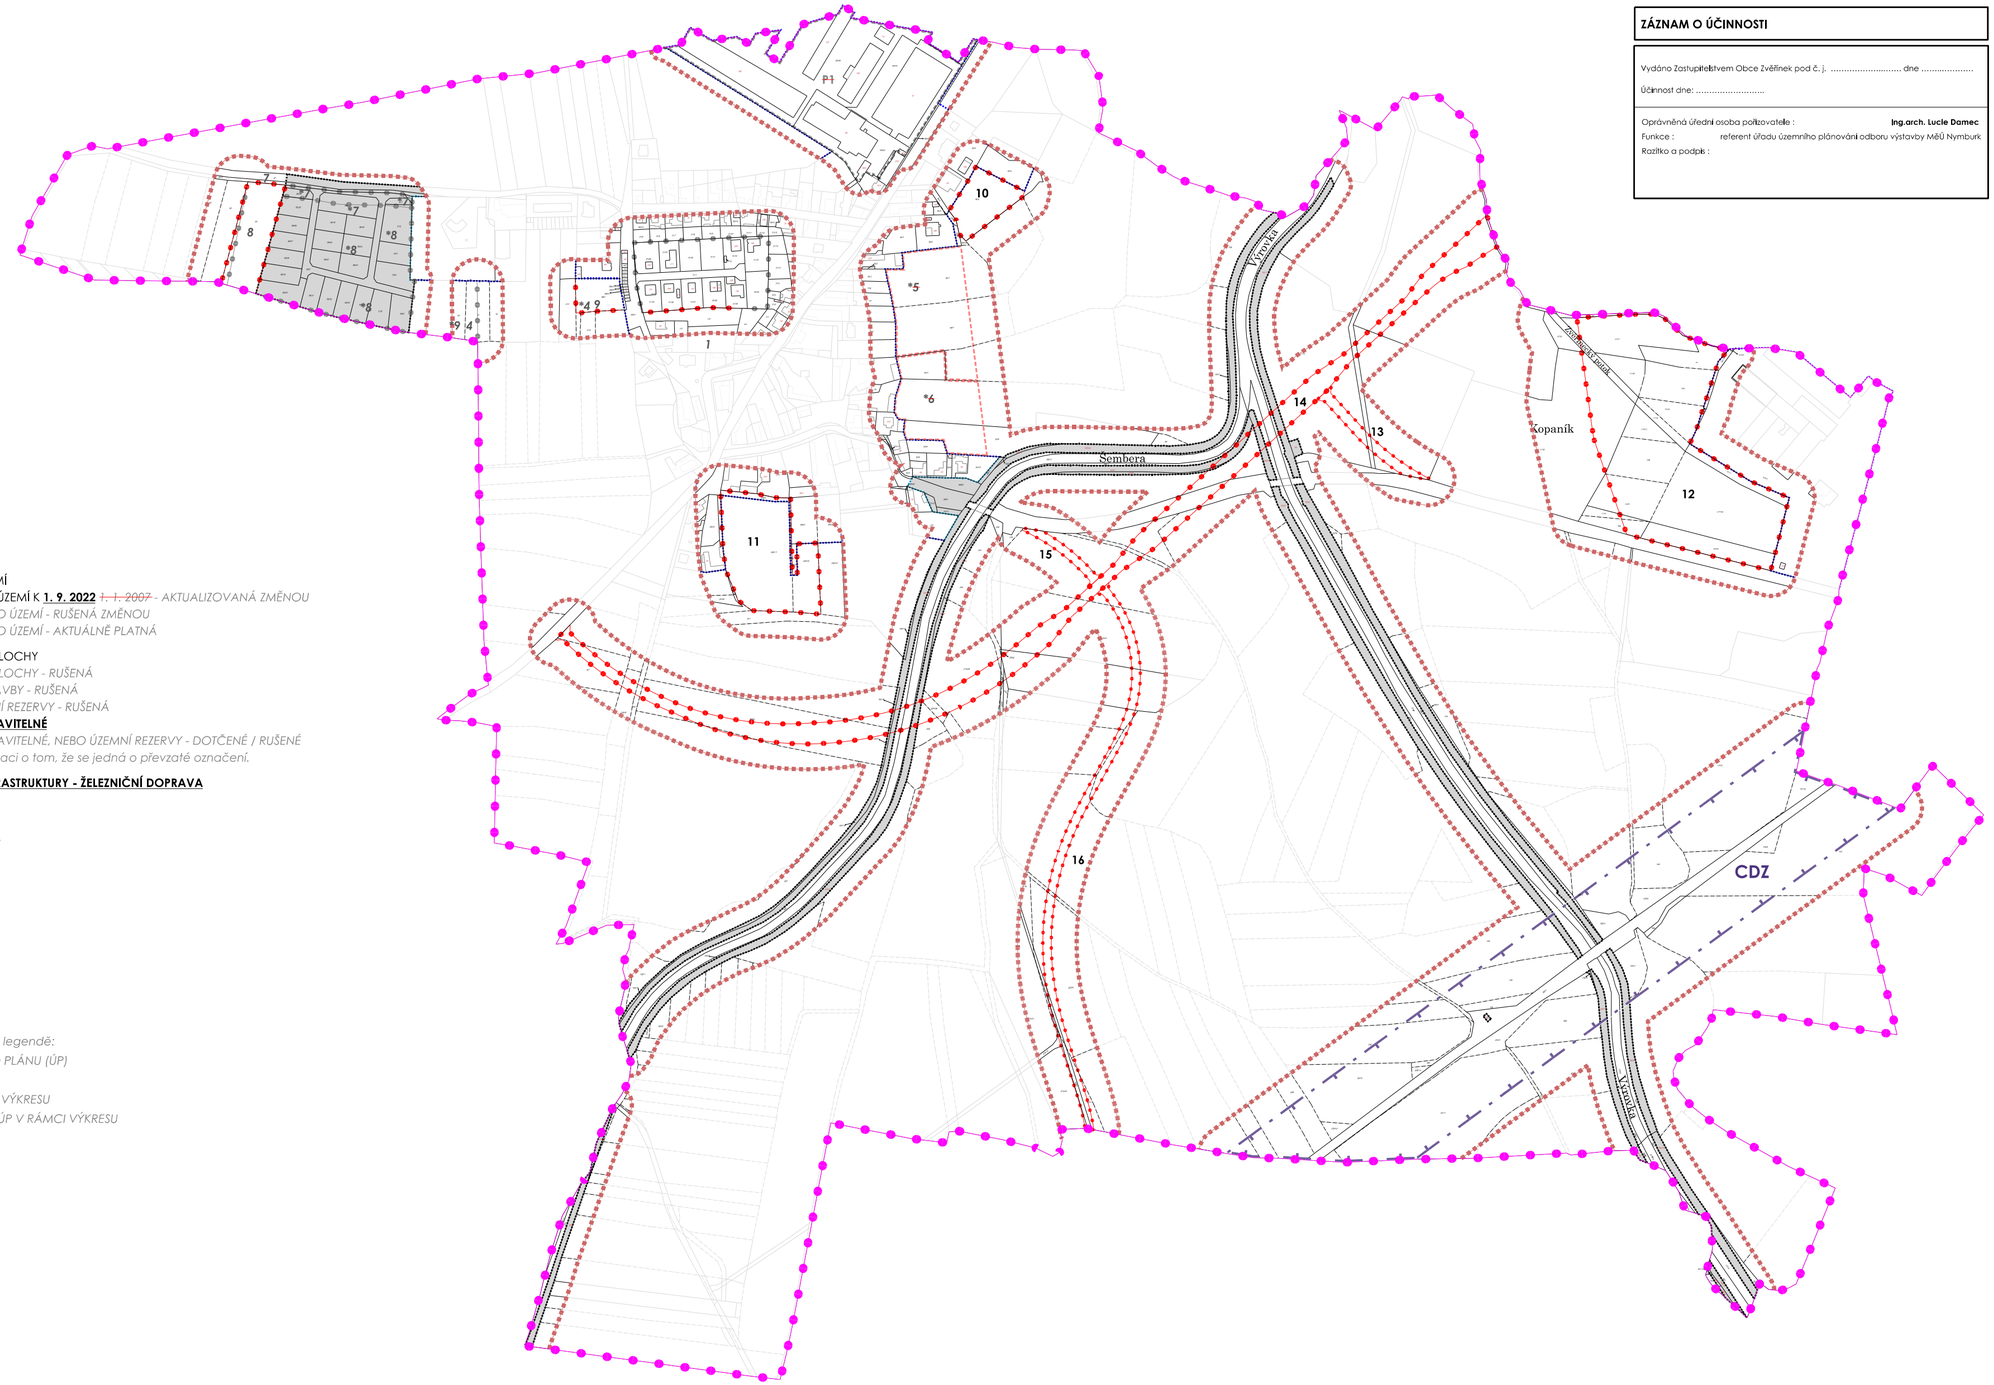

ZÁKLADNÍ ČLENĚNÍ ÚZEMÍ

STAV NÁVRH ÚZEMNÍ REZERVA

- HRANICE ŘEŠENÉHO ÚZEMÍ
- HRANICE ZASTAVĚNÉHO ÚZEMÍ K **1. 9. 2022** ~~1. 1. 2007~~ - *AKTUALIZOVANÁ ZMĚNOU*
- *HRANICE ZASTAVITELNÉHO ÚZEMÍ - RUŠENÁ ZMĚNOU*
- *HRANICE ZASTAVITELNÉHO ÚZEMÍ - AKTUÁLNĚ PLATNÁ*

- **HRANICE** ZASTAVITELNÉ PLOCHY
- *HRANICE ZASTAVITELNÉ PLOCHY - RUŠENÁ*
- *HRANICE PLOCHY PŘESTAVBY - RUŠENÁ*
- *HRANICE PLOCHY ÚZEMNÍ REZERVY - RUŠENÁ*

1-16 **OZNAČENÍ PLOCHY ZASTAVITELNÉ**
1 / ~~1~~ *OZNAČENÍ PLOCHY ZASTAVITELNÉ, NEBO ÚZEMNÍ REZERVY - DOTČENÉ / RUŠENÉ*
*Symbol " * " udává informaci o tom, že se jedná o převzaté označení.*

CDZ **KORIDOR DOPRAVNÍ INFRASTRUKTURY - ŽELEZNIČNÍ DOPRAVA**

Změna č. 1 doplňuje do legendy novou kategorii:

OSTATNÍ INFORMATIVNÍ JEVY

STAV

- HRANICE PARCELY KN ČR
- HRANICE PARCELY KN ČR Z MAP POZEMKOVÉ EVIDENCE
- VNITŘNÍ KRESBA
- OZNAČENÍ POZEMKOVÉ PARCELY
- OZNAČENÍ STAVEBNÍ PARCELY
- *HRANICE DÍLČÍ ZMĚNY*

Změna používá následující logiku úpravy popisů v legendě:

- XXXX *PŘEVZATÝ POPIS Z VÝKRESU ÚZEMNÍHO PLÁNU (ÚP)*
- *~~XXXX~~ ~~RUŠENÝ POPIS V RÁMCI VÝKRESU ÚP~~*
- *XXXX POMOCNÝ POPIS ZMĚNY ÚP V RÁMCI VÝKRESU*
- XXXX *NOVĚ NAVRHOVANÝ POPIS ZMĚNOU ÚP V RÁMCI VÝKRESU*